

WODOCIĄGI ZIEMI CIESZYŃSKIEJ SPÓŁKA Z O.O.

43-450 USTROŃ, UL. MYŚLIWSKA 10

Tel. 33 854 35 70 sekretariat, 33 854 34 96 centrala, Fax 33 854 37 25

www.wzc.com.pl e-mail: wzc@wzc.com.pl

KRS: 0000091989 NIP: 548-10-04-266

ZNAK: TT/1135/2014

Ustroń, dnia 04.03.2016 r.



Do

Gmina HAŻLACH

43-419 Hażlach, ul. Główna 57

Dotyczy:

WARUNKÓW TECHNICZNYCH BUDOWY SIECI WODOCIĄGOWEJ WRAZ Z PRZYŁĄCZEM

Wodociągi Ziemi Cieszyńskiej informują, że istnieje możliwość wybudowania sieci wodociągowej wraz z przyłączami zlokalizowanej w **Zamarskach** przy ul. **Pasieki** do działki(ek) nr/ budynku **wzdłuż ul. Pasieki** na następujących warunkach:

1. Projektowany odcinek wodociągu należy zaprojektować z rur **PE-HD100 DZ 90mm** na ciśnienie nominalne 1,0MPa.
2. Istniejący wodociąg wykonany jest z rur **PVC** o średnicy **DZ 90mm** zlokalizowany **jak na załączonym planie sytuacyjnym**. Ciśnienie w wodociągu na rzędnej ok. 335,00m wynosi ok. **0,60 MPa**
3. Inne warunki: **Na budowę wodociągu należy opracować Projekt Techniczny, który podlega uzgodnieniu z naszą Spółką. Zaleca się stosować armaturę firmy Hawle lub AVK. W celu zasilania przedmiotowych działek wzdłuż ul. Pasieki konieczne jest zabudowanie reduktora ciśnienia sieciowego na projektowanym wodociągu. Projektowaną sieć wodociągową należy zakończyć hydrantem nadziemnym.**
4. Projekt techniczny sieci wodociągowej należy wykonać i uzgodnić zgodnie z „Wytycznymi do opracowywania projektów budowlano-wykonawczych sieci i przyłączy kanalizacji sanitarnej i wodociągowych” umieszczonymi na stronie internetowej (www.wzc.com.pl).
5. Sieć wodociągowa zostanie wykonana na koszt Inwestora, przez uprawnionego instalatora na podstawie uzgodnionego z W.Z.C. w Ustroniu projektu technicznego przyłącza.
6. Do wykonania sieci wodociągowej należy stosować materiały zgodnie z „Wytycznymi technicznymi do projektowania sieci, przyłączy oraz urządzeń wodociągowych i kanalizacyjnych” umieszczonymi na stronie internetowej (www.wzc.com.pl).
7. Odbiór techniczny oraz nadzór branżowy należy prowadzić w obecności przedstawicieli W.Z.C. w Ustroniu - Rejon Sieci w **Cieszynie**
8. Do odbioru należy przedłożyć:
 - protokół odbioru prób szczelności,
 - atest higieniczny zastosowanych materiałów,
 - inwentaryzację geodezyjną powykonawczą (pomiar wykonać przed zasypaniem przewodu) należy dostarczyć **w wersji papierowej z klauzulą WODG w Cieszynie** – 2 szt i **w wersji cyfrowej** – 1 szt., wraz z szkicem połowym i współrzędnymi geodezyjnymi.
 - cenę higieniczną wybudowanej sieci wodociągowej uzyskaną od właściwego Państwowego Inspektora Sanitarnego (zgodnie z Rozporządzeniem Ministra Zdrowia z dnia 13.11.2015 r. w sprawie jakości wody przeznaczonej do spożycia przez ludzi DZ.U. nr 1989 z dnia 27.11.2015r).
9. Pobór wody może nastąpić dopiero po:
 - dokonaniu odbioru technicznego.
10. Do obowiązków właścicieli nieruchomości należy:
 - zgłaszanie awarii i uszkodzenia wodociągu,
 - zabezpieczenie przed uszkodzeniem sieci wodociągowej,
 - usuwanie zwałów ziemi i śniegu, które nie może spowodować zasypiania i braku dostępu do armatury wodociągowej.
11. Szkody wynikłe z w/w zaniedbań, będą usuwane na koszt właściciela posesji.
12. Wydane warunki techniczne są ważne 1 rok.

Otrzymują: 1x adresat
1x TT a/a

CZŁONEK ZARZĄDU
Dyrektor Techniczny
Naczelnik Inżynier
mgr inż. Piotr Kuska

Wodociąg Ziemi Cieszyńskiej
Spółka z o.o.
ul. Myśliwska 10
43-450 USTRŃ

DZIAŁ TECHNICZNY
NA PLANIE NANIESIONO
ORIENTACYJNY PRZEBIEG ISTNIEJĄCEJ SIĘCI
WODOCIĄGOWEJ I ~~KANALIZACYJNEJ~~
.....ISTN. WODOCIĄG GŁ. POSĄDOWIENIA.....
.....ISTN. KANALIZACJA SANITARNIA.....

*Dot. do Wsk. techniczn.
Wz. u/1135/1018
Terminie jest uwzględniona
Ustrój*


2016-03-04

**KIEROWNIK
DZIAŁU TECHNICZNEGO**
mgr inż. Grzegorz Halama

URZĄD GMINY HAŻLACH
KANCELARIA OGÓLNA

Wpł. 14. 03. 2016

Nr 0.3699/1
podpis *Halama*

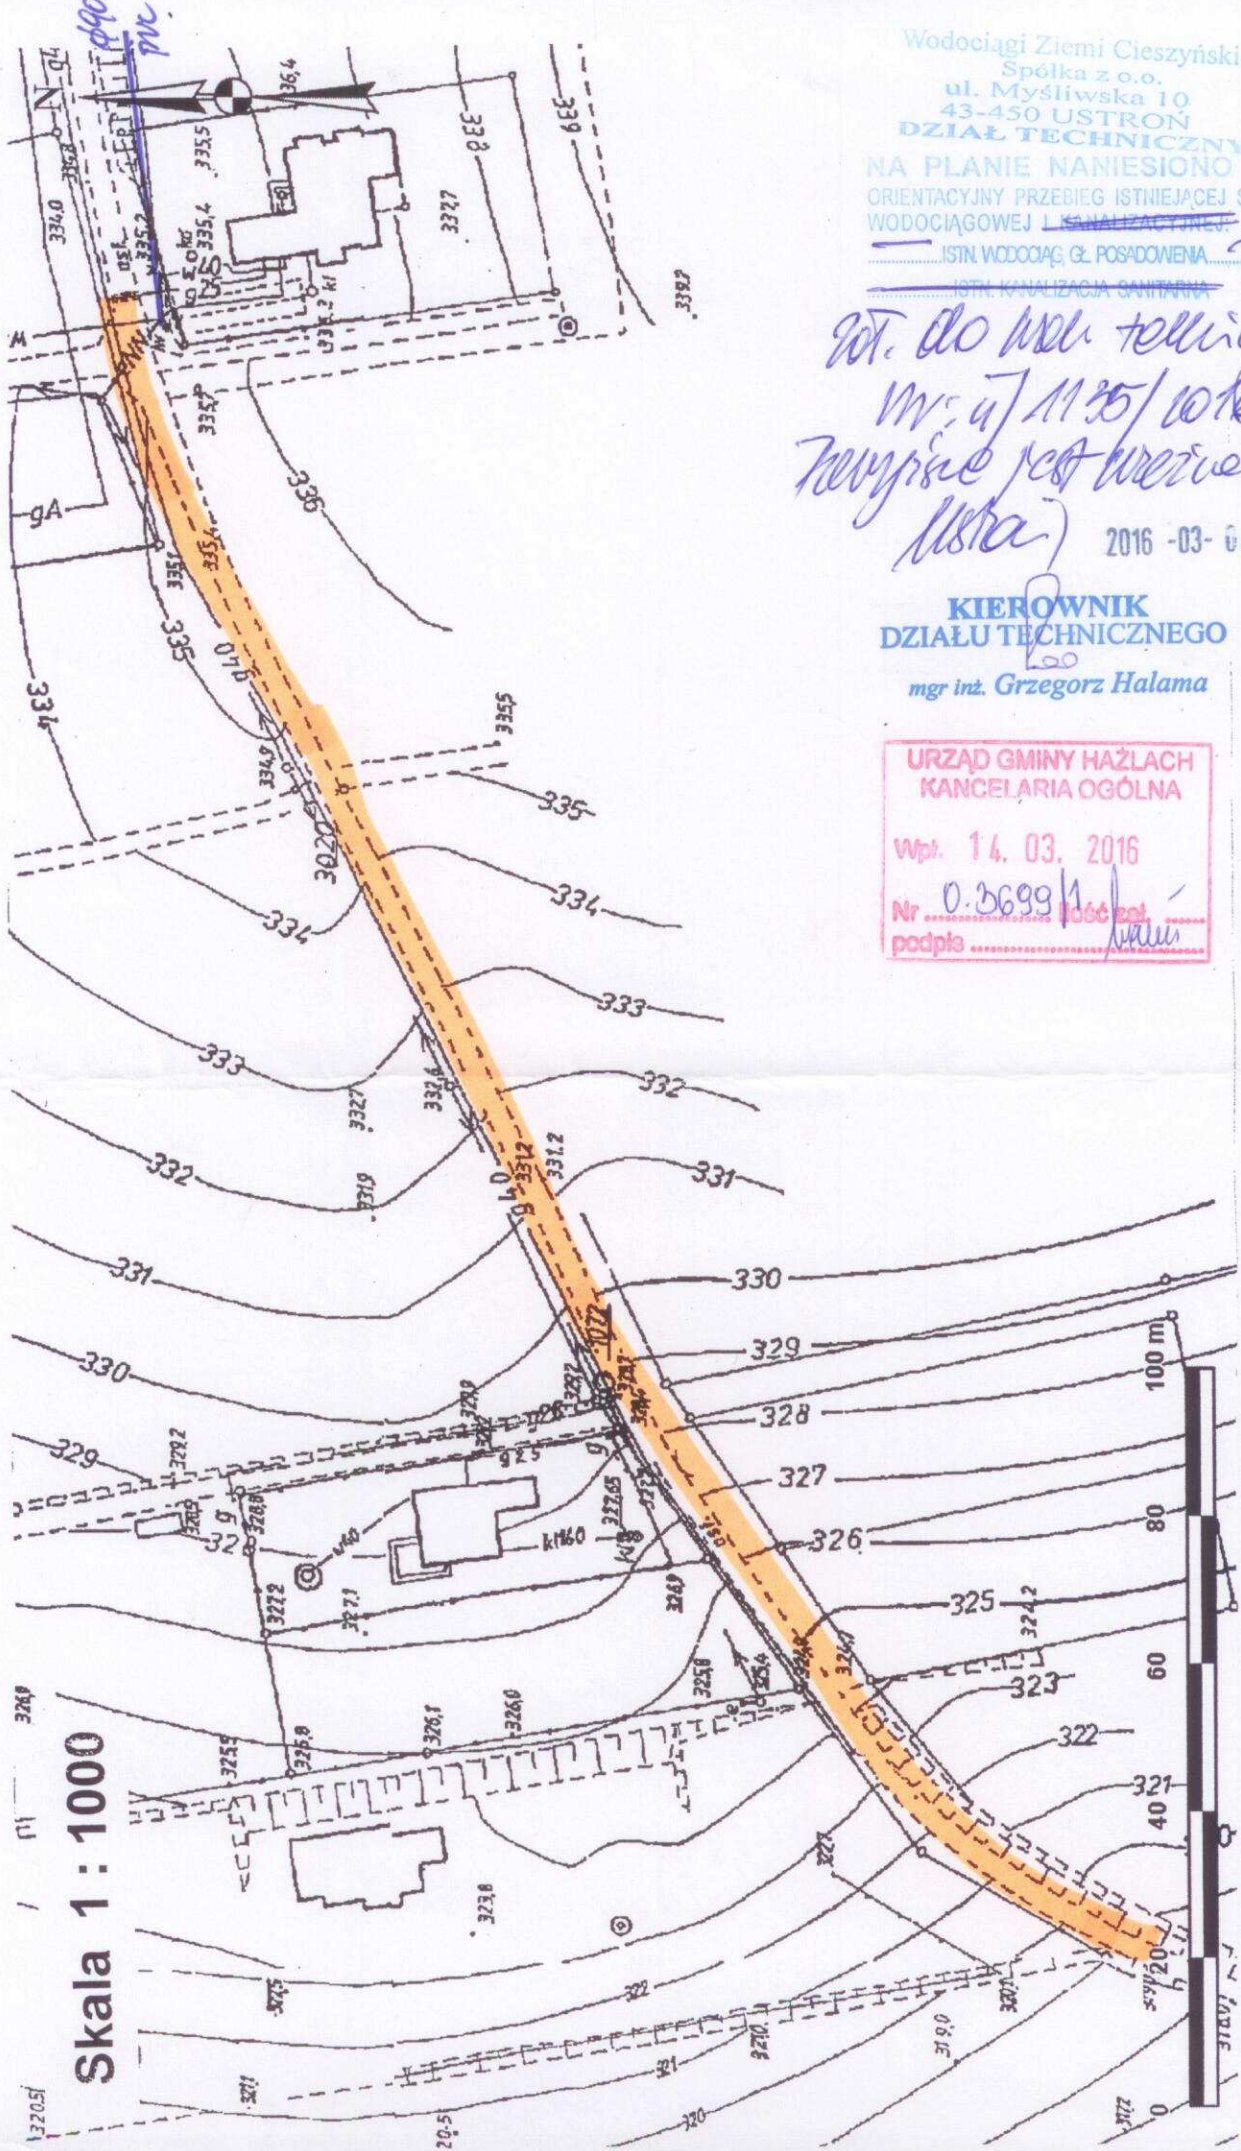

Wskazano: ok: 0,6 m Pa 490 Pw